



Arrivé le

- 2 JAN. 2017

DDT 39 - SEREF

PREFET DU JURA

Première demande de dérogation au titre de l'arrêté du 19 novembre 2007 pour l'utilisation commerciale ou non de GRENOUILLES ROUSSES

Textes de référence :

Code de l'environnement, notamment ses articles L.411-1 et L.411-2 et les articles R.411-1 à R.411-14 ;

Décret n°97-34 du 15 janvier 1997 et le décret n°97-1204 du 19 décembre 1997 relatifs à la déconcentration des décisions administratives individuelles, notamment en matière de capture d'espèces animales protégées ;

Décret n°2004-374 du 29 avril 2004 relatif aux pouvoirs des préfets, à l'organisation et à l'action des services de l'État dans les régions et départements ;

Arrêté interministériel du 19 février 2007 modifié fixant les conditions de demande et d'instruction des dérogations définies au 4° de l'article L.411-2 du code de l'environnement portant sur des espèces de faune et de flore sauvages protégées ;

Arrêté du 19 novembre 2007 fixant les listes des amphibiens et des reptiles protégés sur l'ensemble du territoire et les modalités de leur protection.

Dossier à transmettre signé et daté **EN TROIS EXEMPLAIRES**

à la

Direction départementale des territoires
4 rue curé Marion BP 50356
39015 LONS LES SAUNIER CEDEX

TOUS LES ÉLÉMENTS SUIVANTS DOIVENT ÊTRE RENSEIGNÉS

1. RENSEIGNEMENTS SUR LE PETITIONNAIRE

- Nom : ...GODIN..... Prénom : ...MICHEL.....
- Date et lieu de naissance :NOZEROT..... 16 09 42.....
- Raison sociale de l'entreprise / Siège social :Retraité.....
- Adresse postale :1 Rue du Collège..... 39250 NOZEROT.....
- Téléphone :06 81 57 64 93.....
- Adresse électronique (courriel) :michel.evelyn.godin@gmail.com.....

2. PRESENTATION DE L'ETABLISSEMENT

- Joindre des photos des installations, plan d'eau... (facultatif)
- Commune (s) d'implantation des étangs de l'exploitation :

	Plan d'eau 1	Plan d'eau 2	Plan d'eau 3	TOTAL
Commune (s) <i>Arsure Arsuelle 39250</i>	<i>90m²</i>	<i>2500m²</i>	<i>75m²</i>	<i>2665m²</i>
Références cadastrales				
Surface en m ²	<i>165m² mare</i>			
Date de création ou de régularisation	<i>Achat Juin 2000</i>			

- Historique de l'établissement :

Prélèvements antérieurs :				
Nombre de grenouilles :	capturées	vendues	consommées	relâchées
année N-3	<i>500</i>	<i>0</i>	<i>300</i>	<i>200</i>
année N-2	<i>400</i>	<i>0</i>	<i>250</i>	<i>150</i>
année N-1	<i>300</i>	<i>0</i>	<i>200</i>	<i>100</i>
année N				

3. DESCRIPTION PRECISE DES ETANGS, DES INSTALLATIONS ET DE LEUR ENVIRONNEMENT

- Joindre une ortho-photographie couleur au sol des plans d'eau **intégrant le parcellaire cadastral** OU un plan de situation, un plan cadastral **ET** un relevé de propriété.
- Commentaire en 10 lignes maximum sur la description :

Végétation, faune, forme des berges, profondeur des bassins, risques de mortalité, environnement des bassins (forêts-prés-zones humides-routes...)

*Champs Fiches non cultivable, herbe sèche avec bassins
Bassin 1 et 3 berge niveau sol hautain d'eau
20 à 80cm
Bassin 2 peu profond max 30cm
Hautain de la parcelle zone humide
Route association foncière Arsure Arsuelle*

- Nature des individus prélevés : Age, poids moyen, ratio mâle/femelle :

grenouilles rouges 50% mâle Femelle
 Taille normale
 Chapeau une trentaine par au 1e lache

- Justification que les prescriptions de l'article 6 de l'arrêté du 19 novembre 2007 sont respectées : **OUI**

L'article 6 prévoit que l'autorisation ne peut être accordée qu'à des établissements pratiquant la pêche ou la capture de grenouilles rouges, situés dans un ensemble de prés et de bois propres à l'accomplissement de la partie aérienne du cycle biologique de l'espèce et présentant les caractéristiques minimales suivantes :

- *Présence d'installation de ponte et de grossissement des têtards adaptées aux besoins des animaux captifs ; les bacs de ponte et de grossissement doivent être agencés de façon à protéger les têtards contre les prédateurs naturels ;*
- *Présence de plans d'eau permettant la préparation des jeunes grenouilles à la vie aérienne : la nature et la pente des berges doivent en particulier permettre aux grenouilles un accès facile au milieu terrestre.*

4. CONDITIONS DE CAPTURE DES GRENOUILLES DANS LE MILIEU NATUREL

Les captures ne peuvent avoir lieu que dans un milieu aquatique :

- Lieux de capture : ...dans la mare n°1 et 3
- Période : ...suivant le temp ... Avril
- Mode de capture : ...naze
- Conditions de transport de l'étang aux locaux : ...Jabuz
- Lieux où sont installées les pontes : ...dans la mare n°1

5. DESCRIPTION DU MODE D'ELEVAGE DES TÊTARDS

Élevage extensif	(densité normale de têtard)	OUI	NON
Élevage intensif	(densité artificielle)	OUI	NON

- Conditions de distribution et nature de la nourriture :

Nourrissage – ~~OUI~~ NON

Si OUI :

Quantité, méthode d'apport, type de nourriture :

.....
.....
.....
.....
.....

- Conditions de surveillance de l'élevage :

~~non~~ surveillance
.....
.....
.....
.....

- Mesures de préventions contre les prédateurs :

OUI ~~NON~~ (production extensive)

Description :

pose cadres bas avec grillage
.....
.....
.....
.....

Attention – certains prédateurs naturels de la grenouille rousse peuvent être des espèces protégées : tritons, crapauds, couleuvres, hérons.....

6. INSTALLATIONS ET ÉQUIPEMENTS DE TRANSFORMATION ET DE VENTE

- Vente de grenouilles :

• Vivantes	OUI NON
• Préparées	OUI NON

- Méthode et condition de mise à mort et de préparation :

assommé coupé crues
.....
.....
.....

- Évacuation et devenir des déchets :

recruter pour un étang 2
.....
.....

- Conditionnement avant commercialisation :

.....

7. COMMERCIALISATION

- **Prélèvements souhaités en fonction des installations et des conditions actuelles :**

.....

- **Débouchés envisagés :**

- Restauration (quantité) :
 - Clients privés :
 - Autoconsommation :

8. ENGAGEMENTS PREVUS

Je m'engage à :


- Autoriser en tout temps l'accès à leurs installations aux agents habilités à constater les infractions aux dispositions relatives à la protection de la nature en vertu de l'article 29 de la loi du 10 juillet 1976 susvisée et à la pêche, éventuellement accompagnés d'un ou plusieurs observateurs scientifiques désignés par le Préfet du département, sur la proposition du Conseil national de la protection de la nature.
- Déclarer auprès du Préfet du département ayant délivré l'autorisation mentionnée à l'article 7 de l'arrêté du 19 novembre 2007, toute mortalité massive survenant dans l'élevage.
- Ne procéder à aucune vente de grenouille n'ayant pas pondue.

FAIT à : NOZÉROY le : 26 décembre 2016

Signature :

[Signature]

Commune Arsine Hissouette

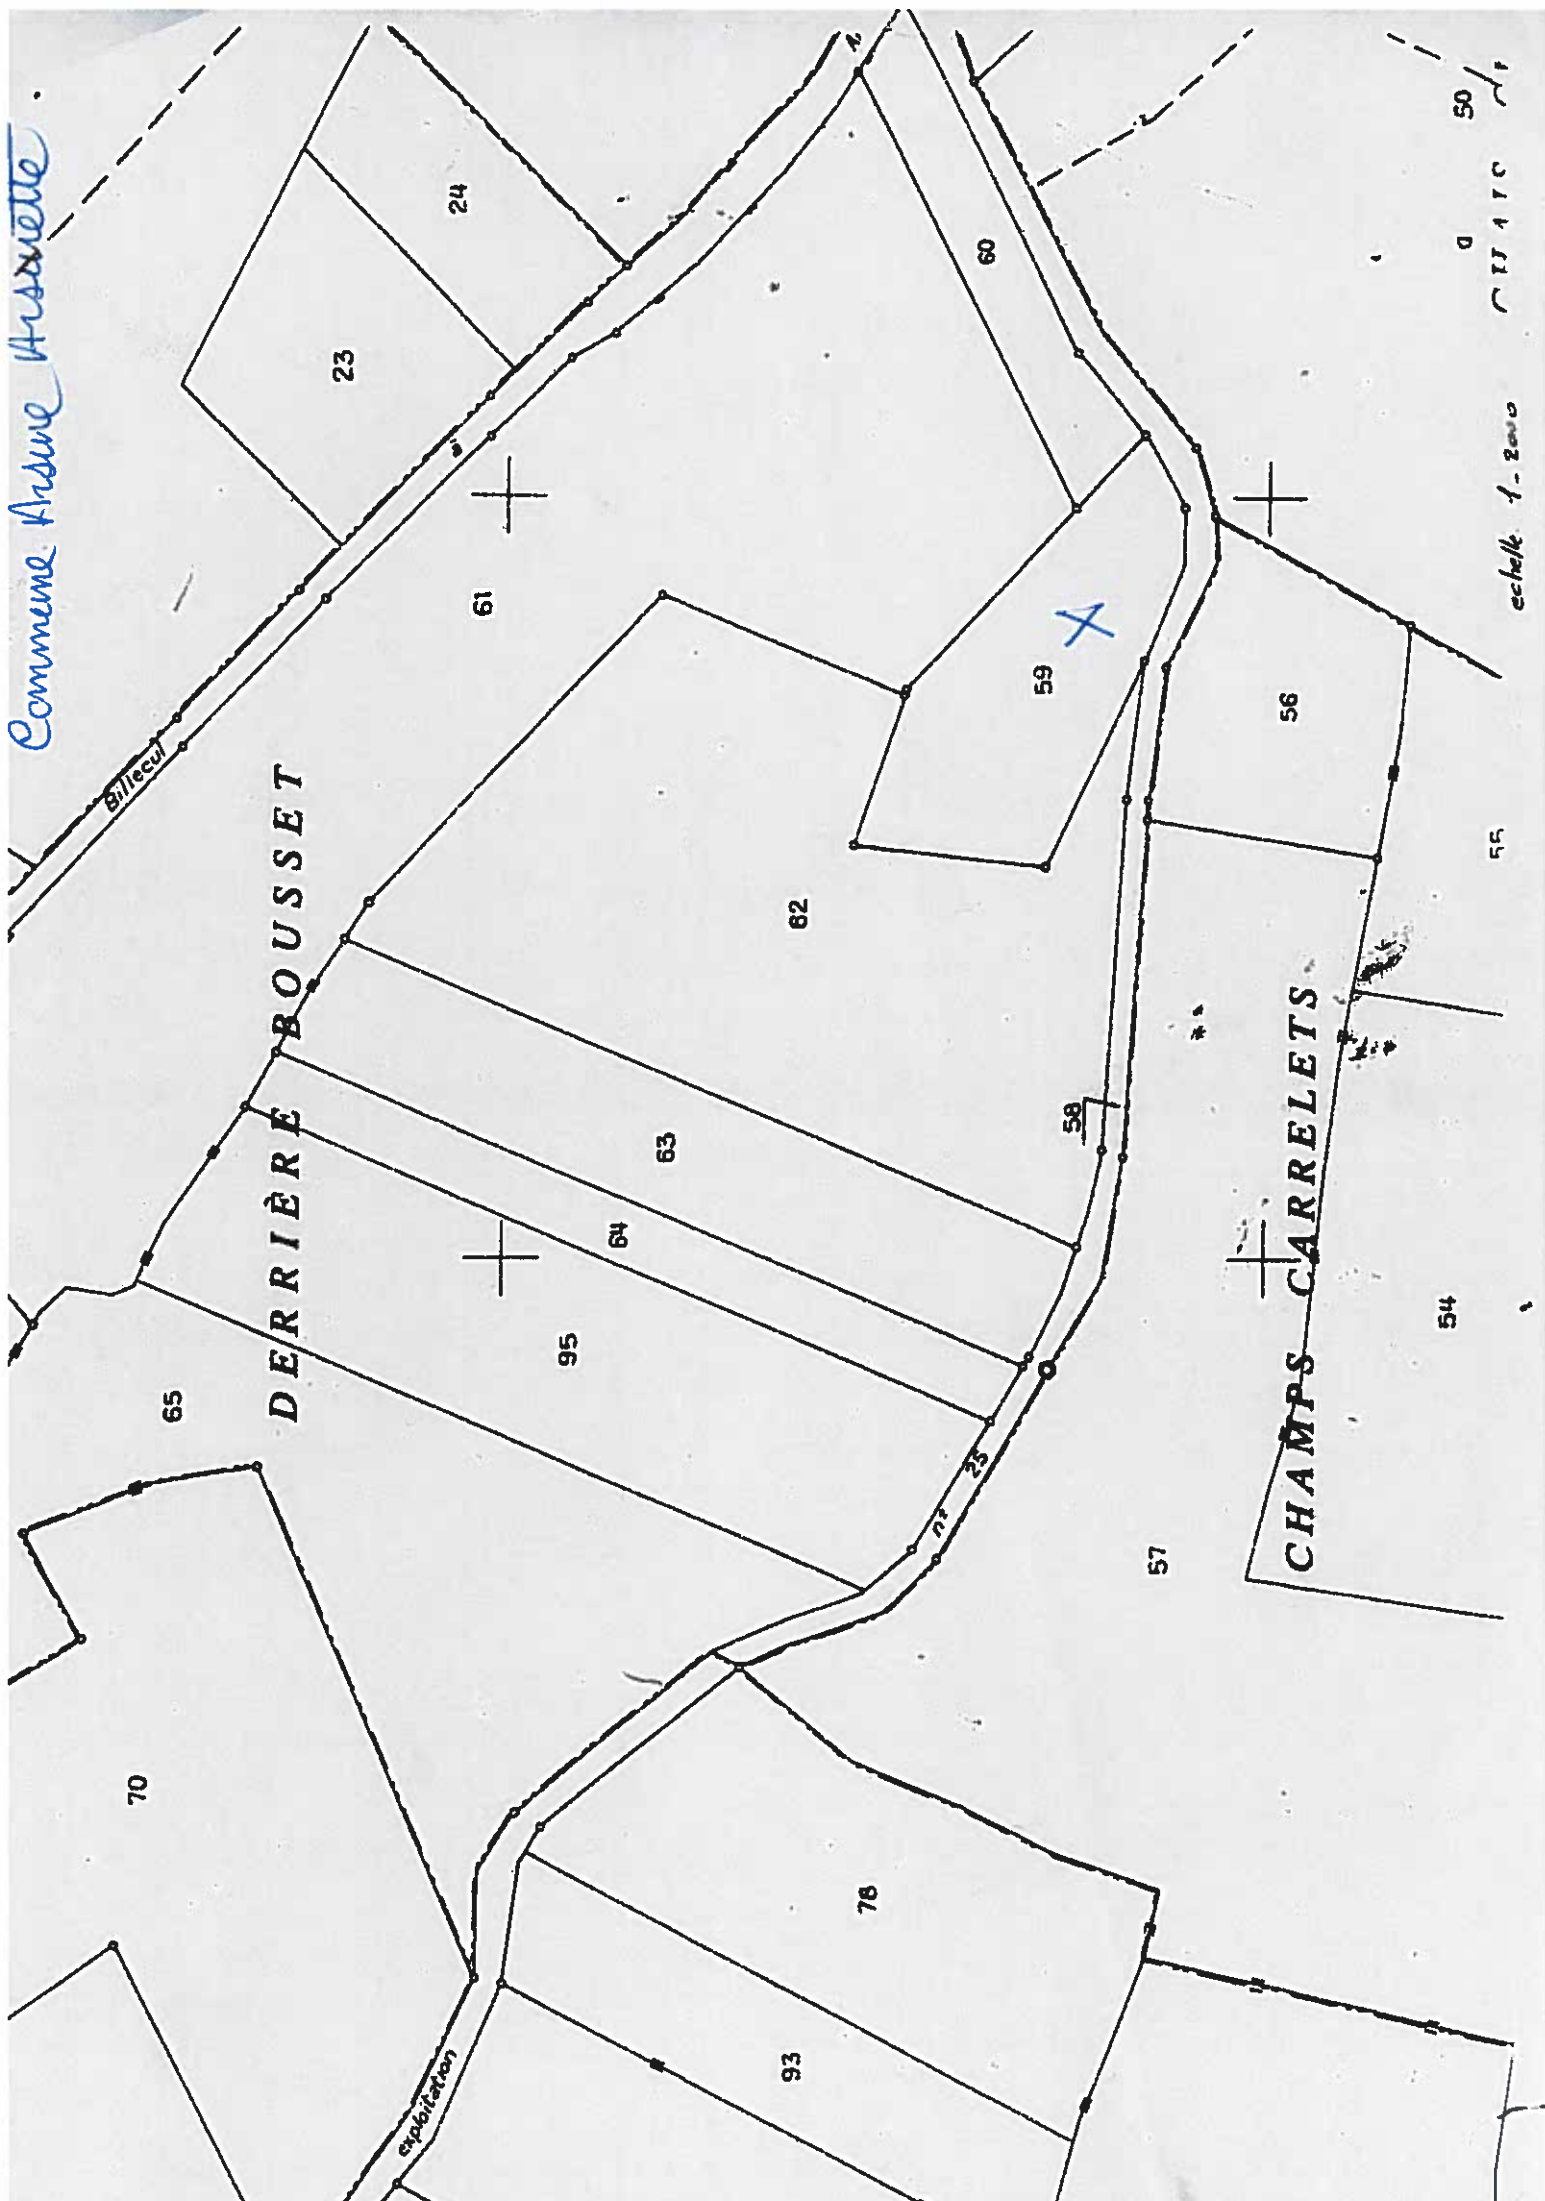

échelle 1:2000

0 10 20 30 40 50

LETS

- 1 mare Grenouilles 90m²
- 2 étang poissons 2500m²
- 3 mare Grenouilles 75m²


62

56

59

60


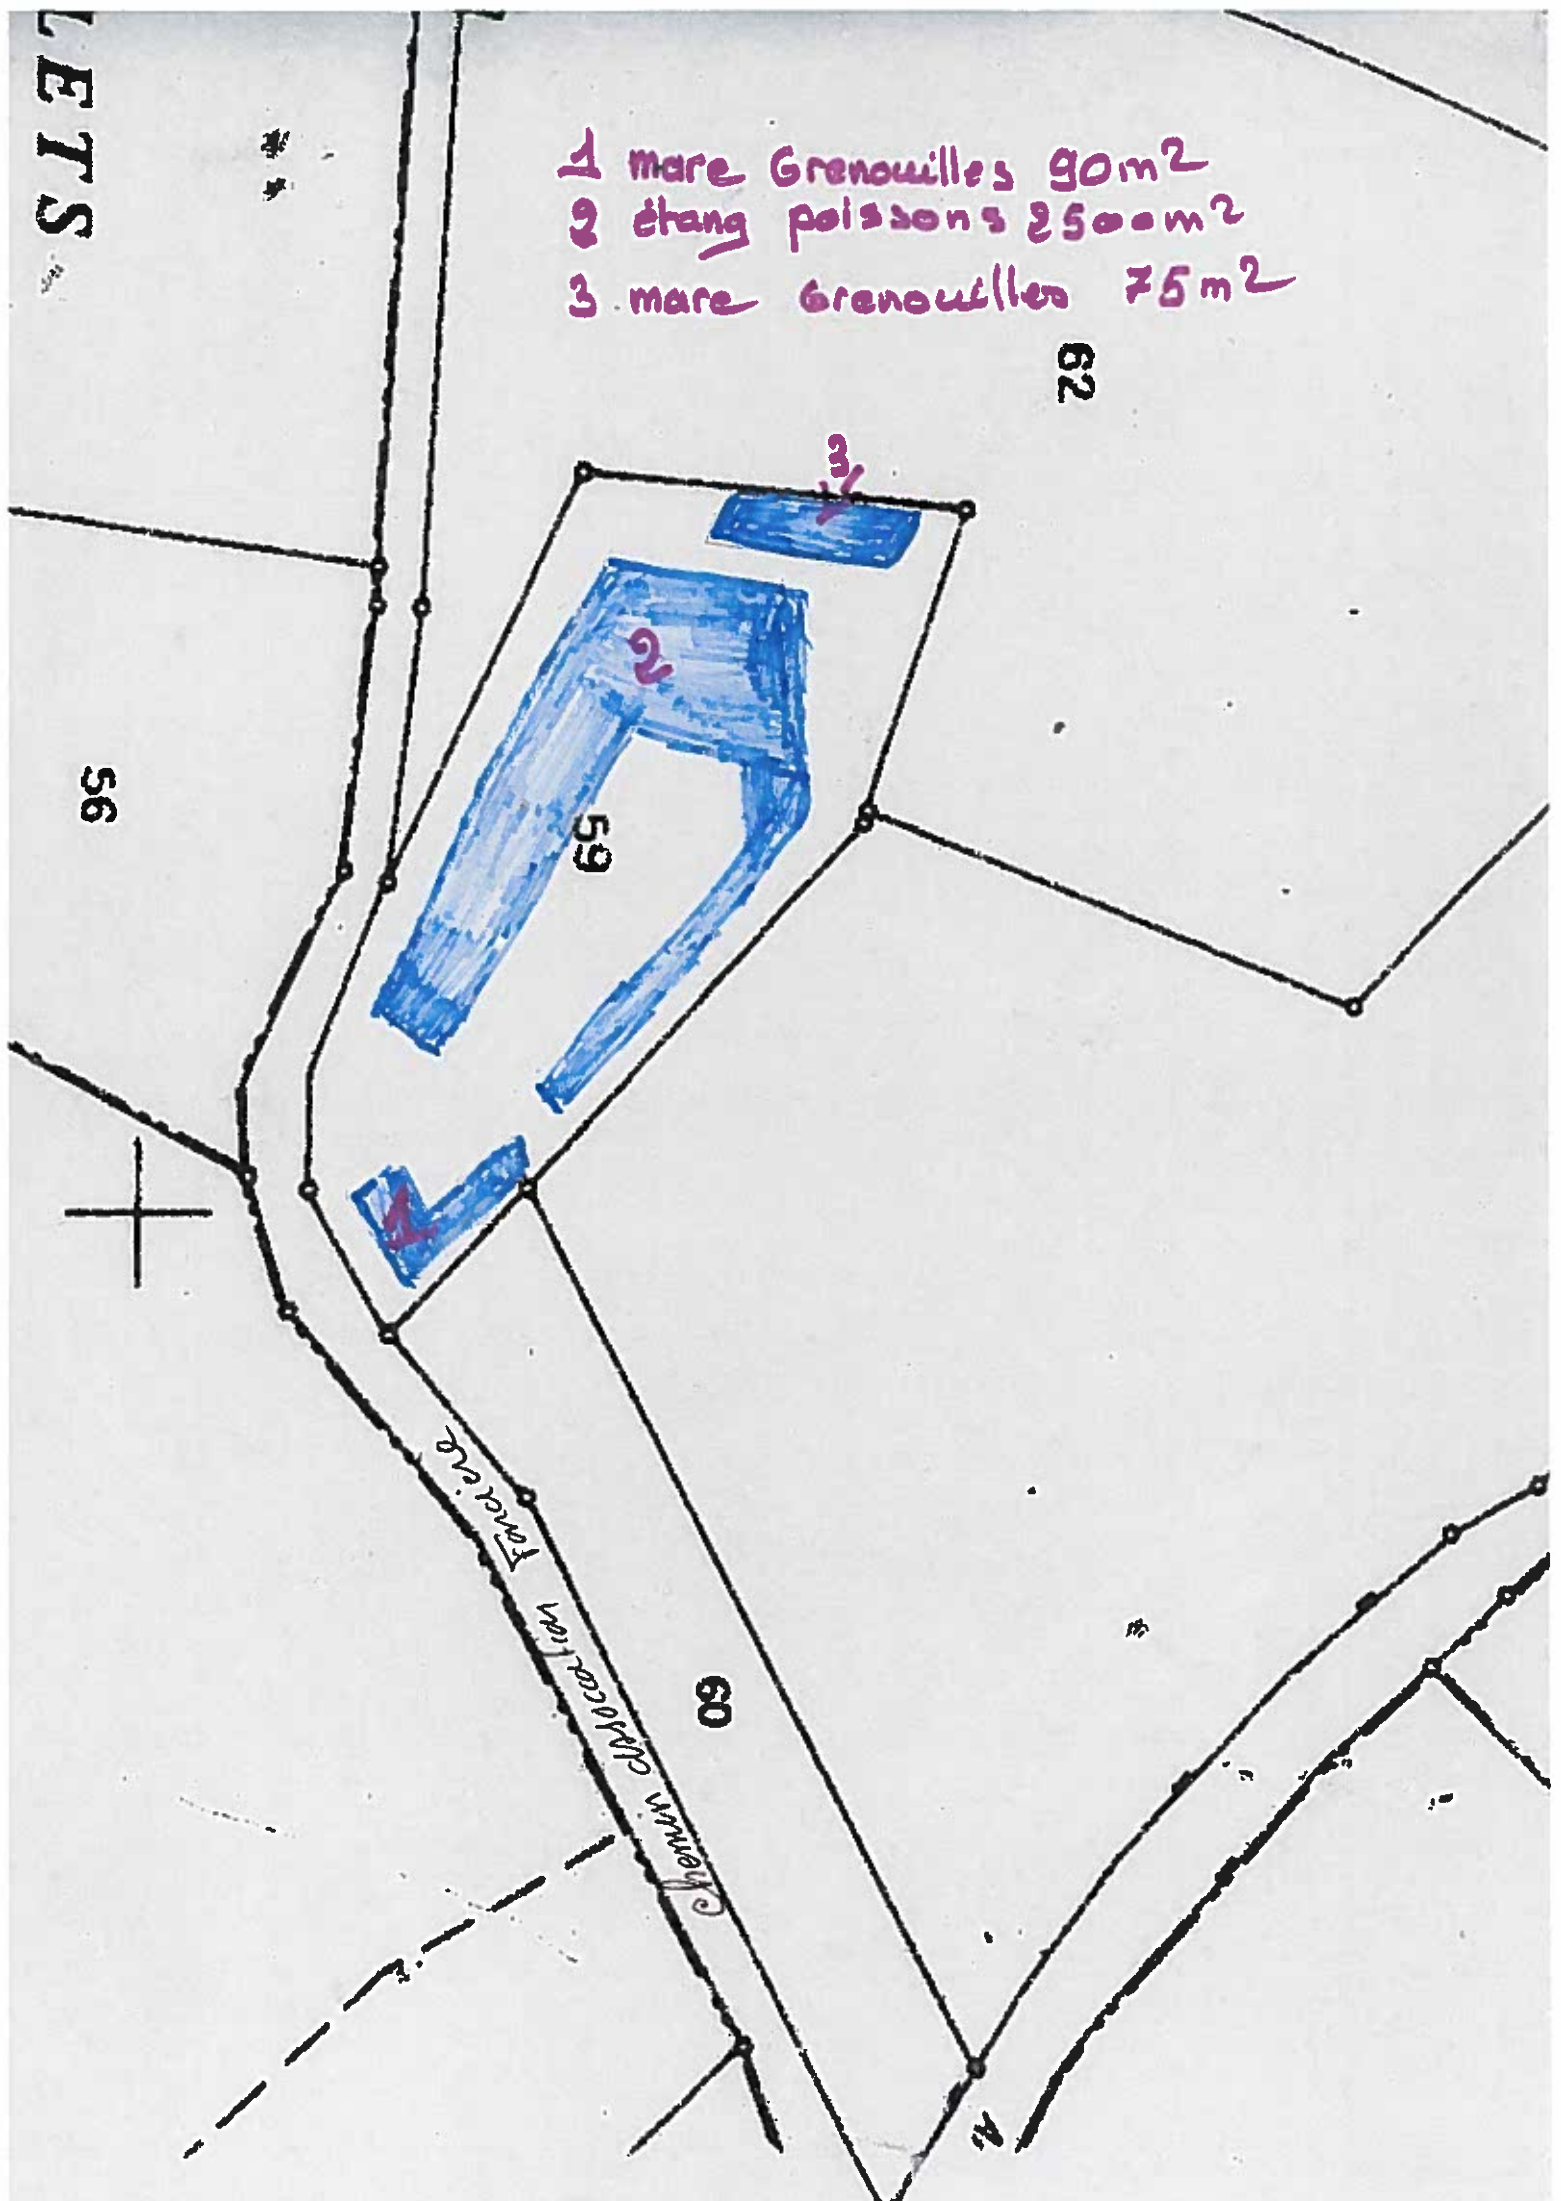














